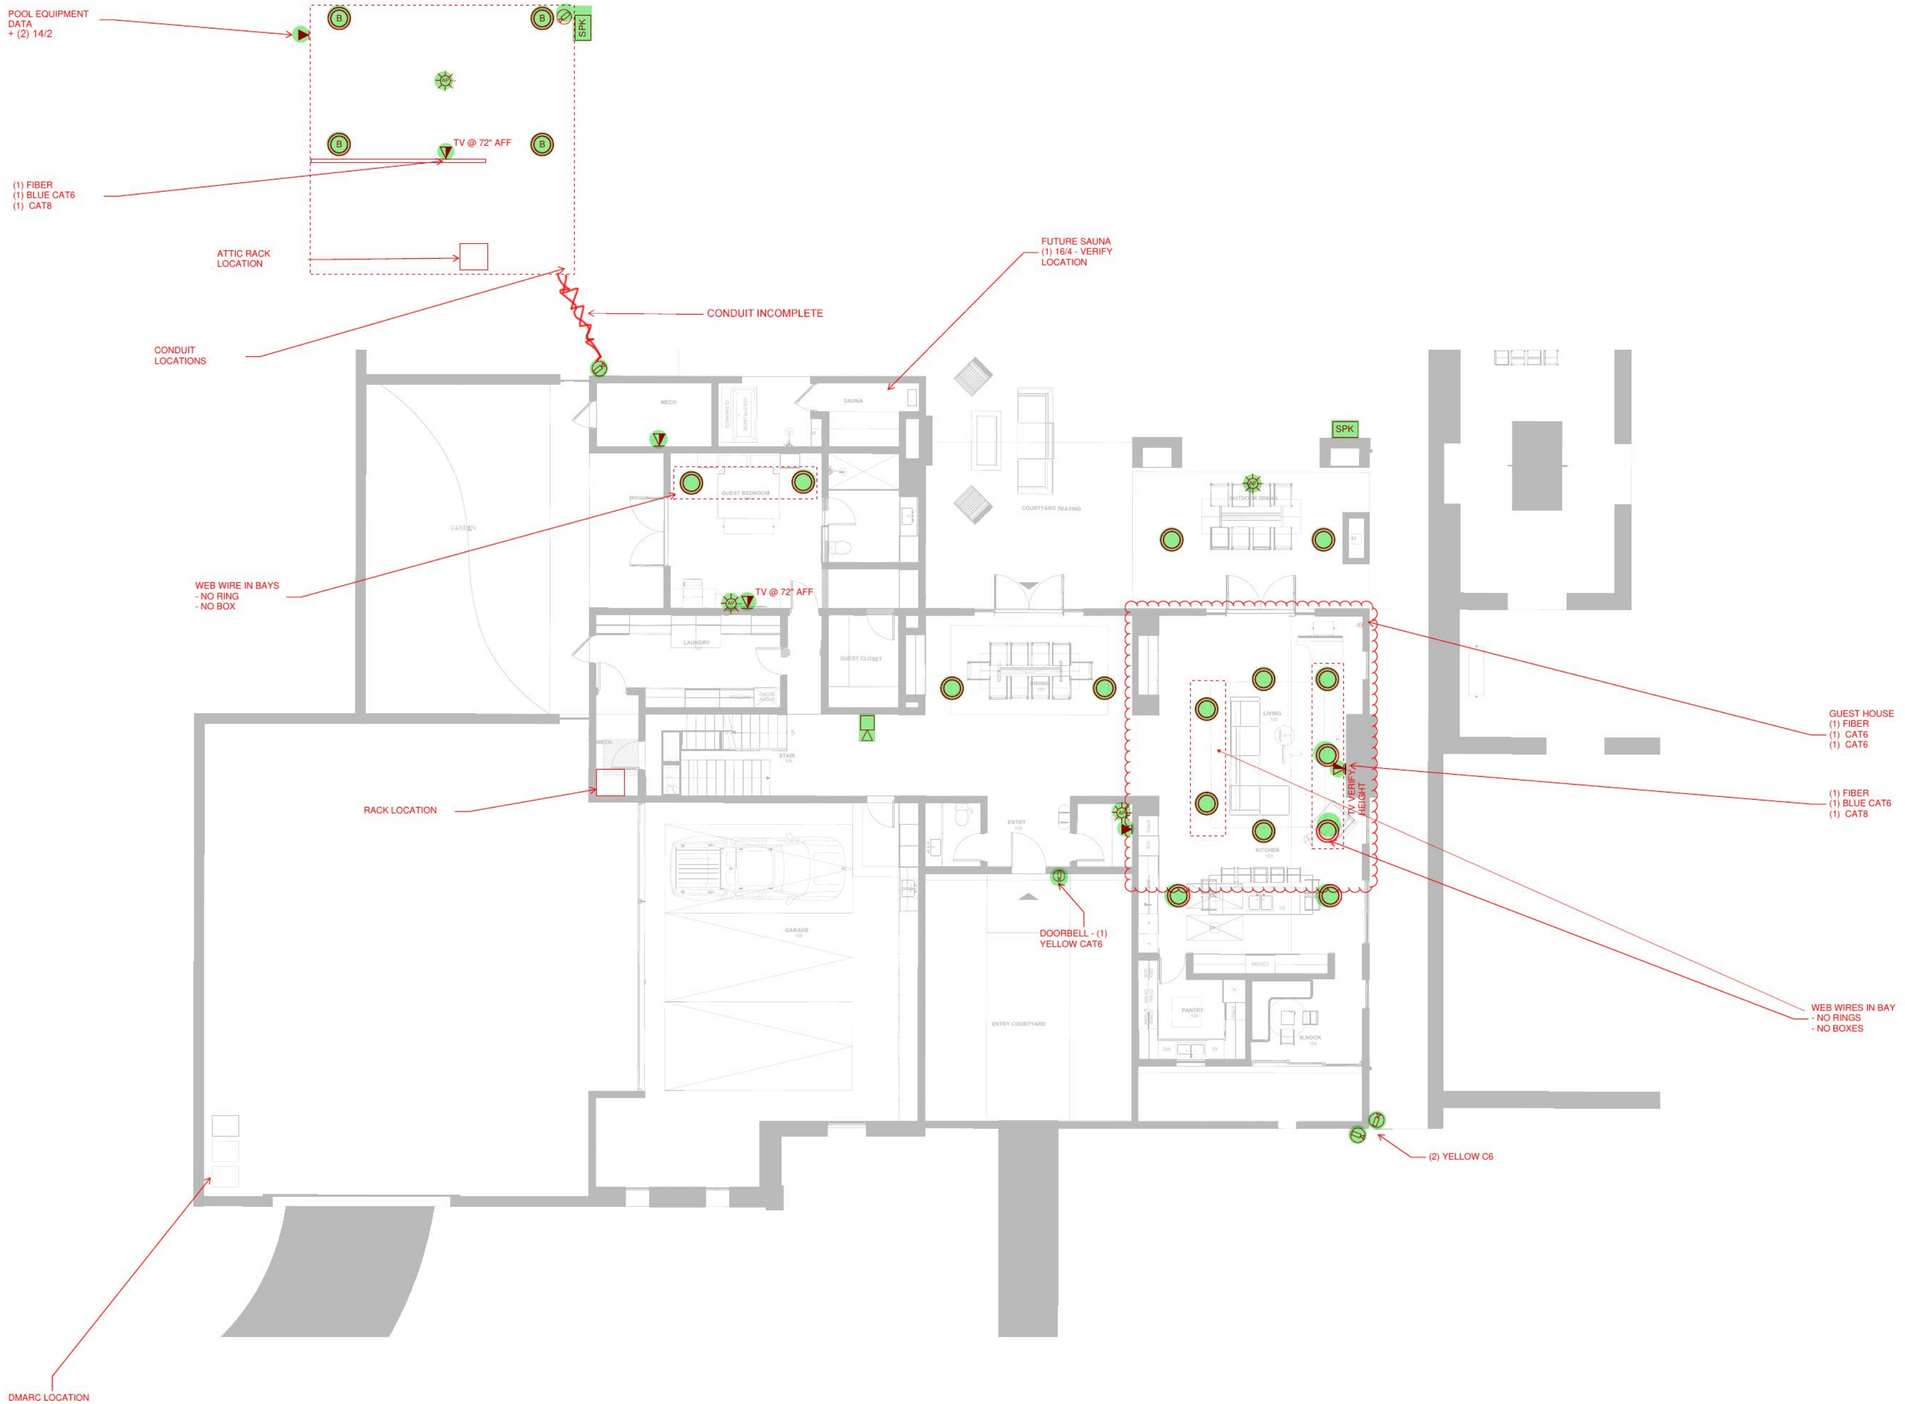


SCMS
SO CAL MEDIA SOLUTIONS
877.670.SCMS | www.scms-ca.com
226 WEST OJAI AVE STE 101 - 237
OJAI CALIFORNIA 93023
C-7 License Number: 1016236

CAMPANA RESIDENCE
0 MACDONALD DRIVE
OJAI, CA. 93023

SHEET TITLE

LOW VOLTAGE LEVEL ONE

PROJECT NO: 00-0000

90% - CONSTRUCTION SET

T-000

REVISION II - 10/30/2026